


和顺园竣工图



2000国家大地坐标系
1985国家高程基准, 等高距为1米.
2017年版图式.
2026年7月数字化制图.

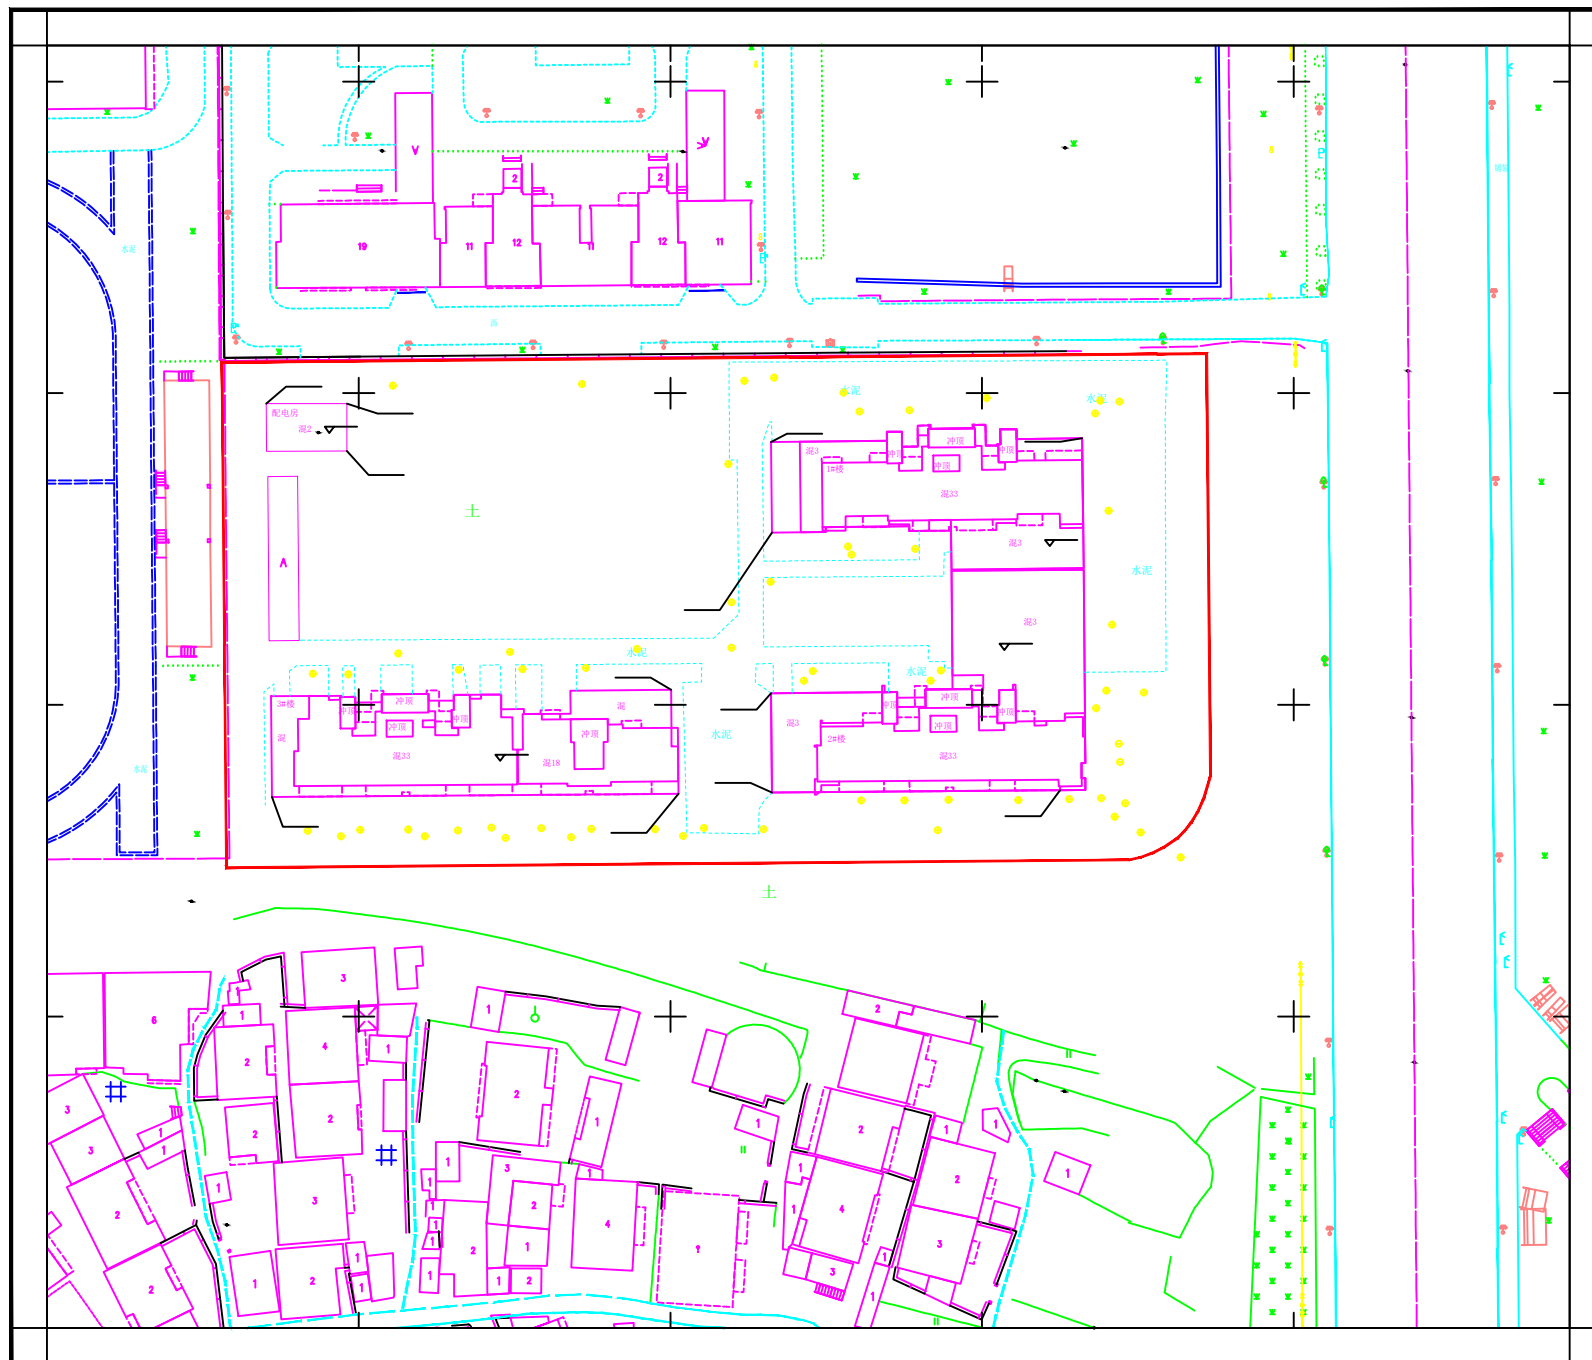