


大冶兰园(B地块修)竣工图

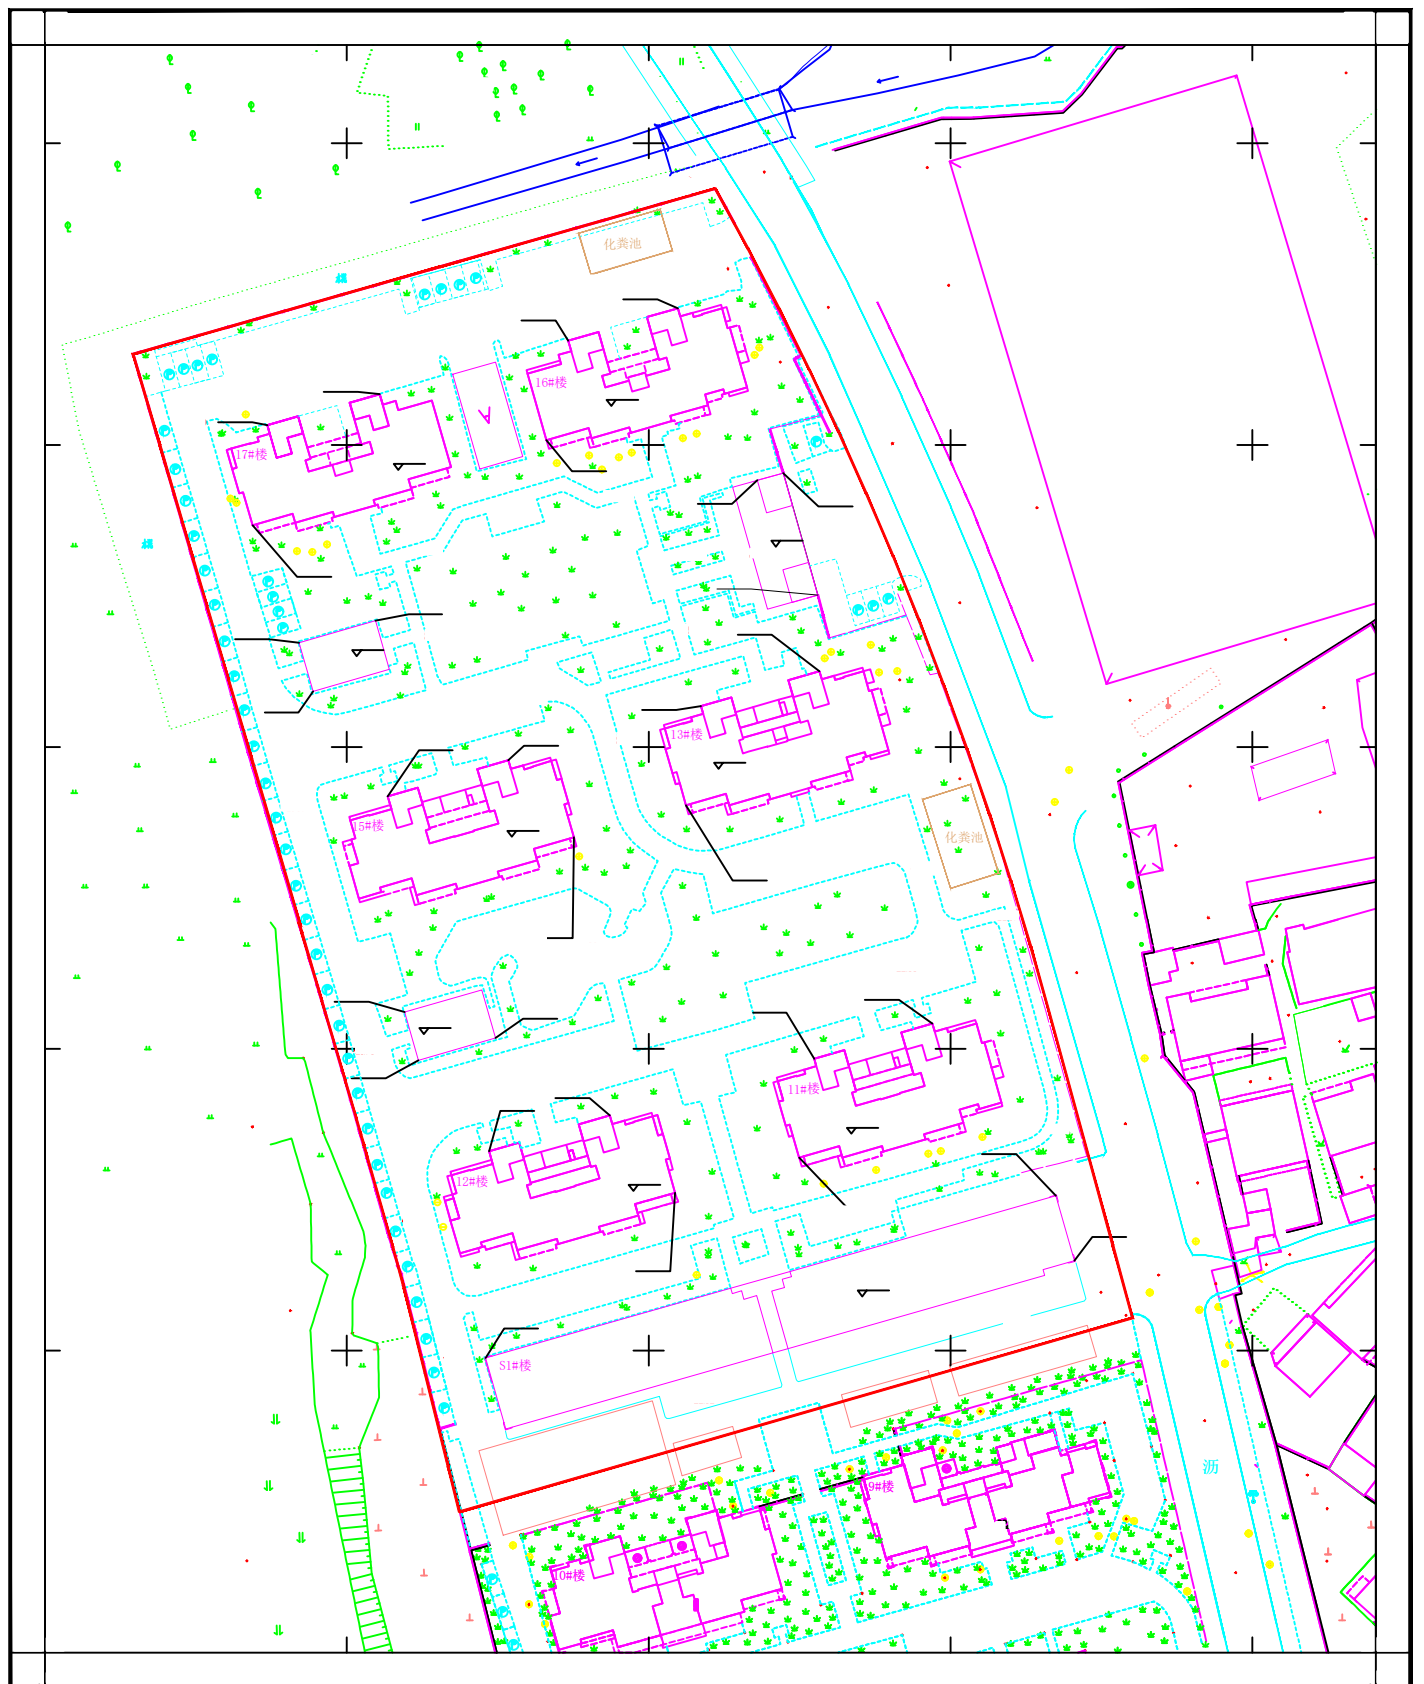

2000国家大地坐标系
1985国家高程基准, 等高距为1米。
2017年版图式。
2026年7月数字化制图。

1:500
0 5 10 20 30 40m