


1985国家高程基准
2000坐标系
2025年5月数字化制图



新城大冶吾悦广场综合体一期C地块竣工图

3334.03-595.59

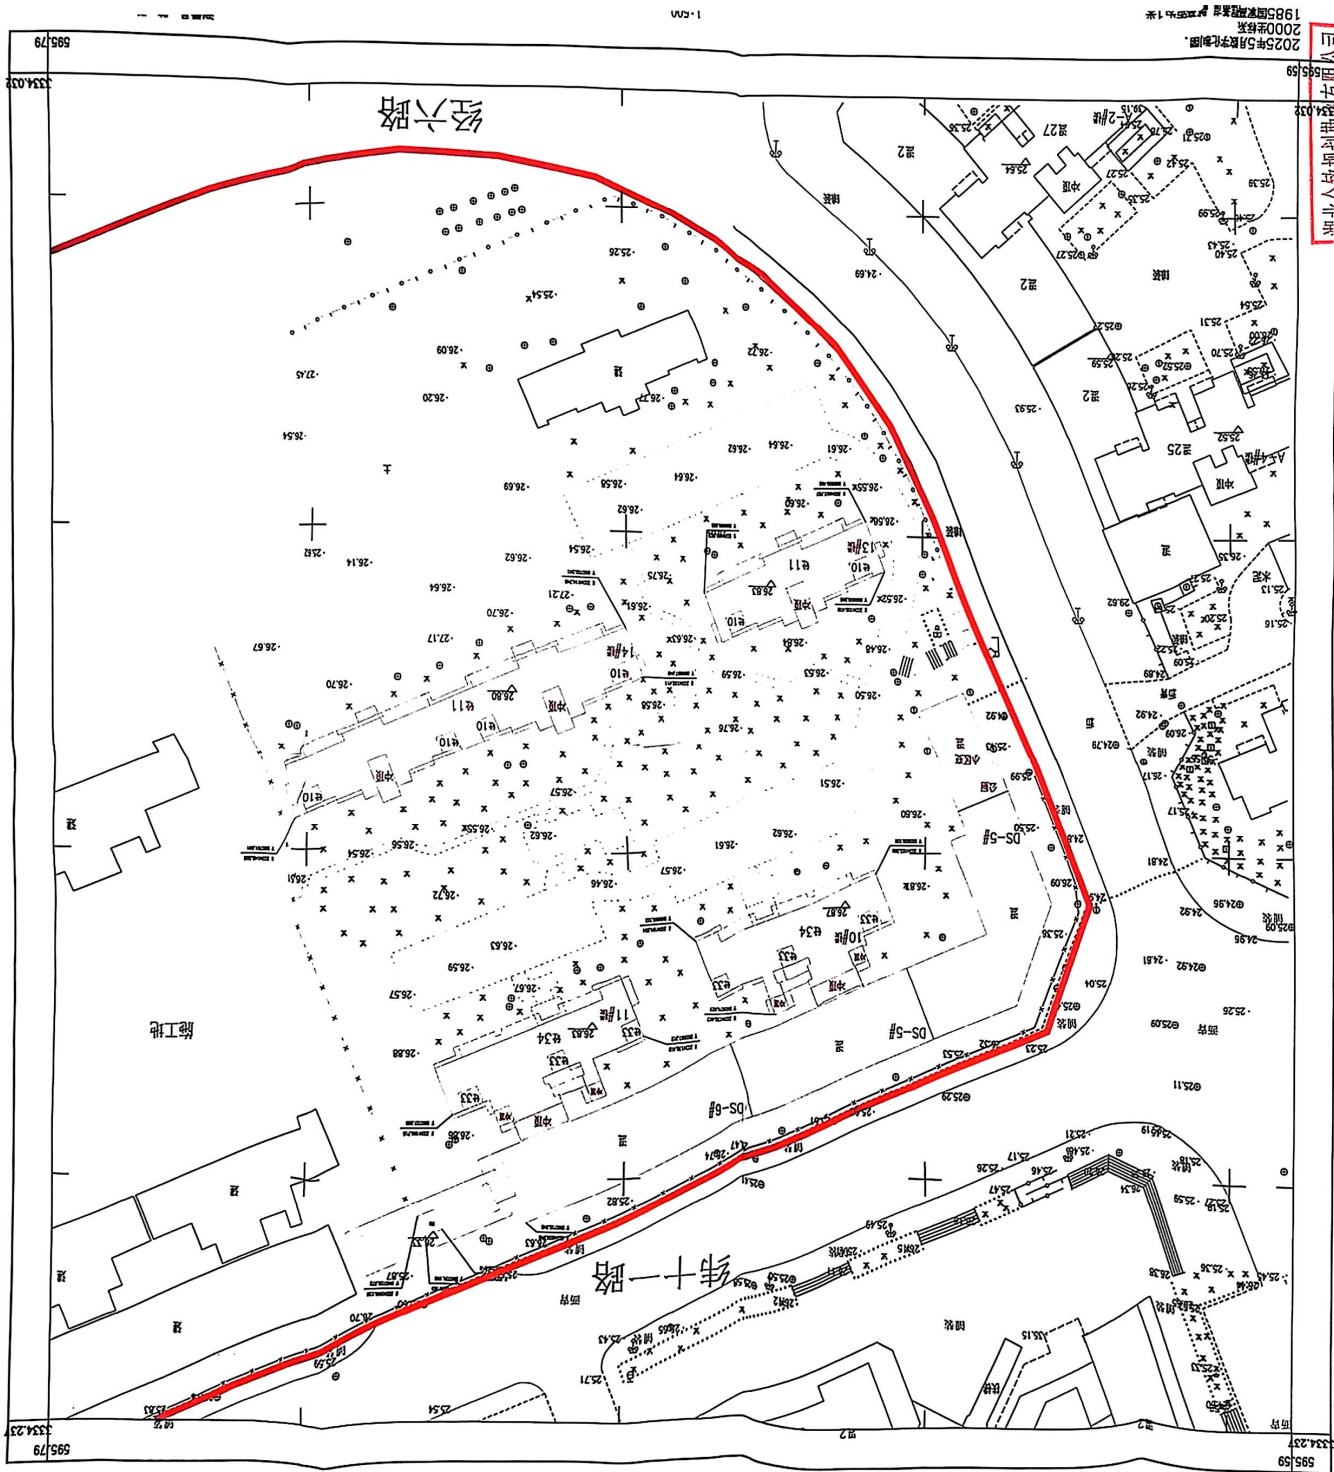