



奥体大道综合能源站项目竣工图

3334.63-596.23

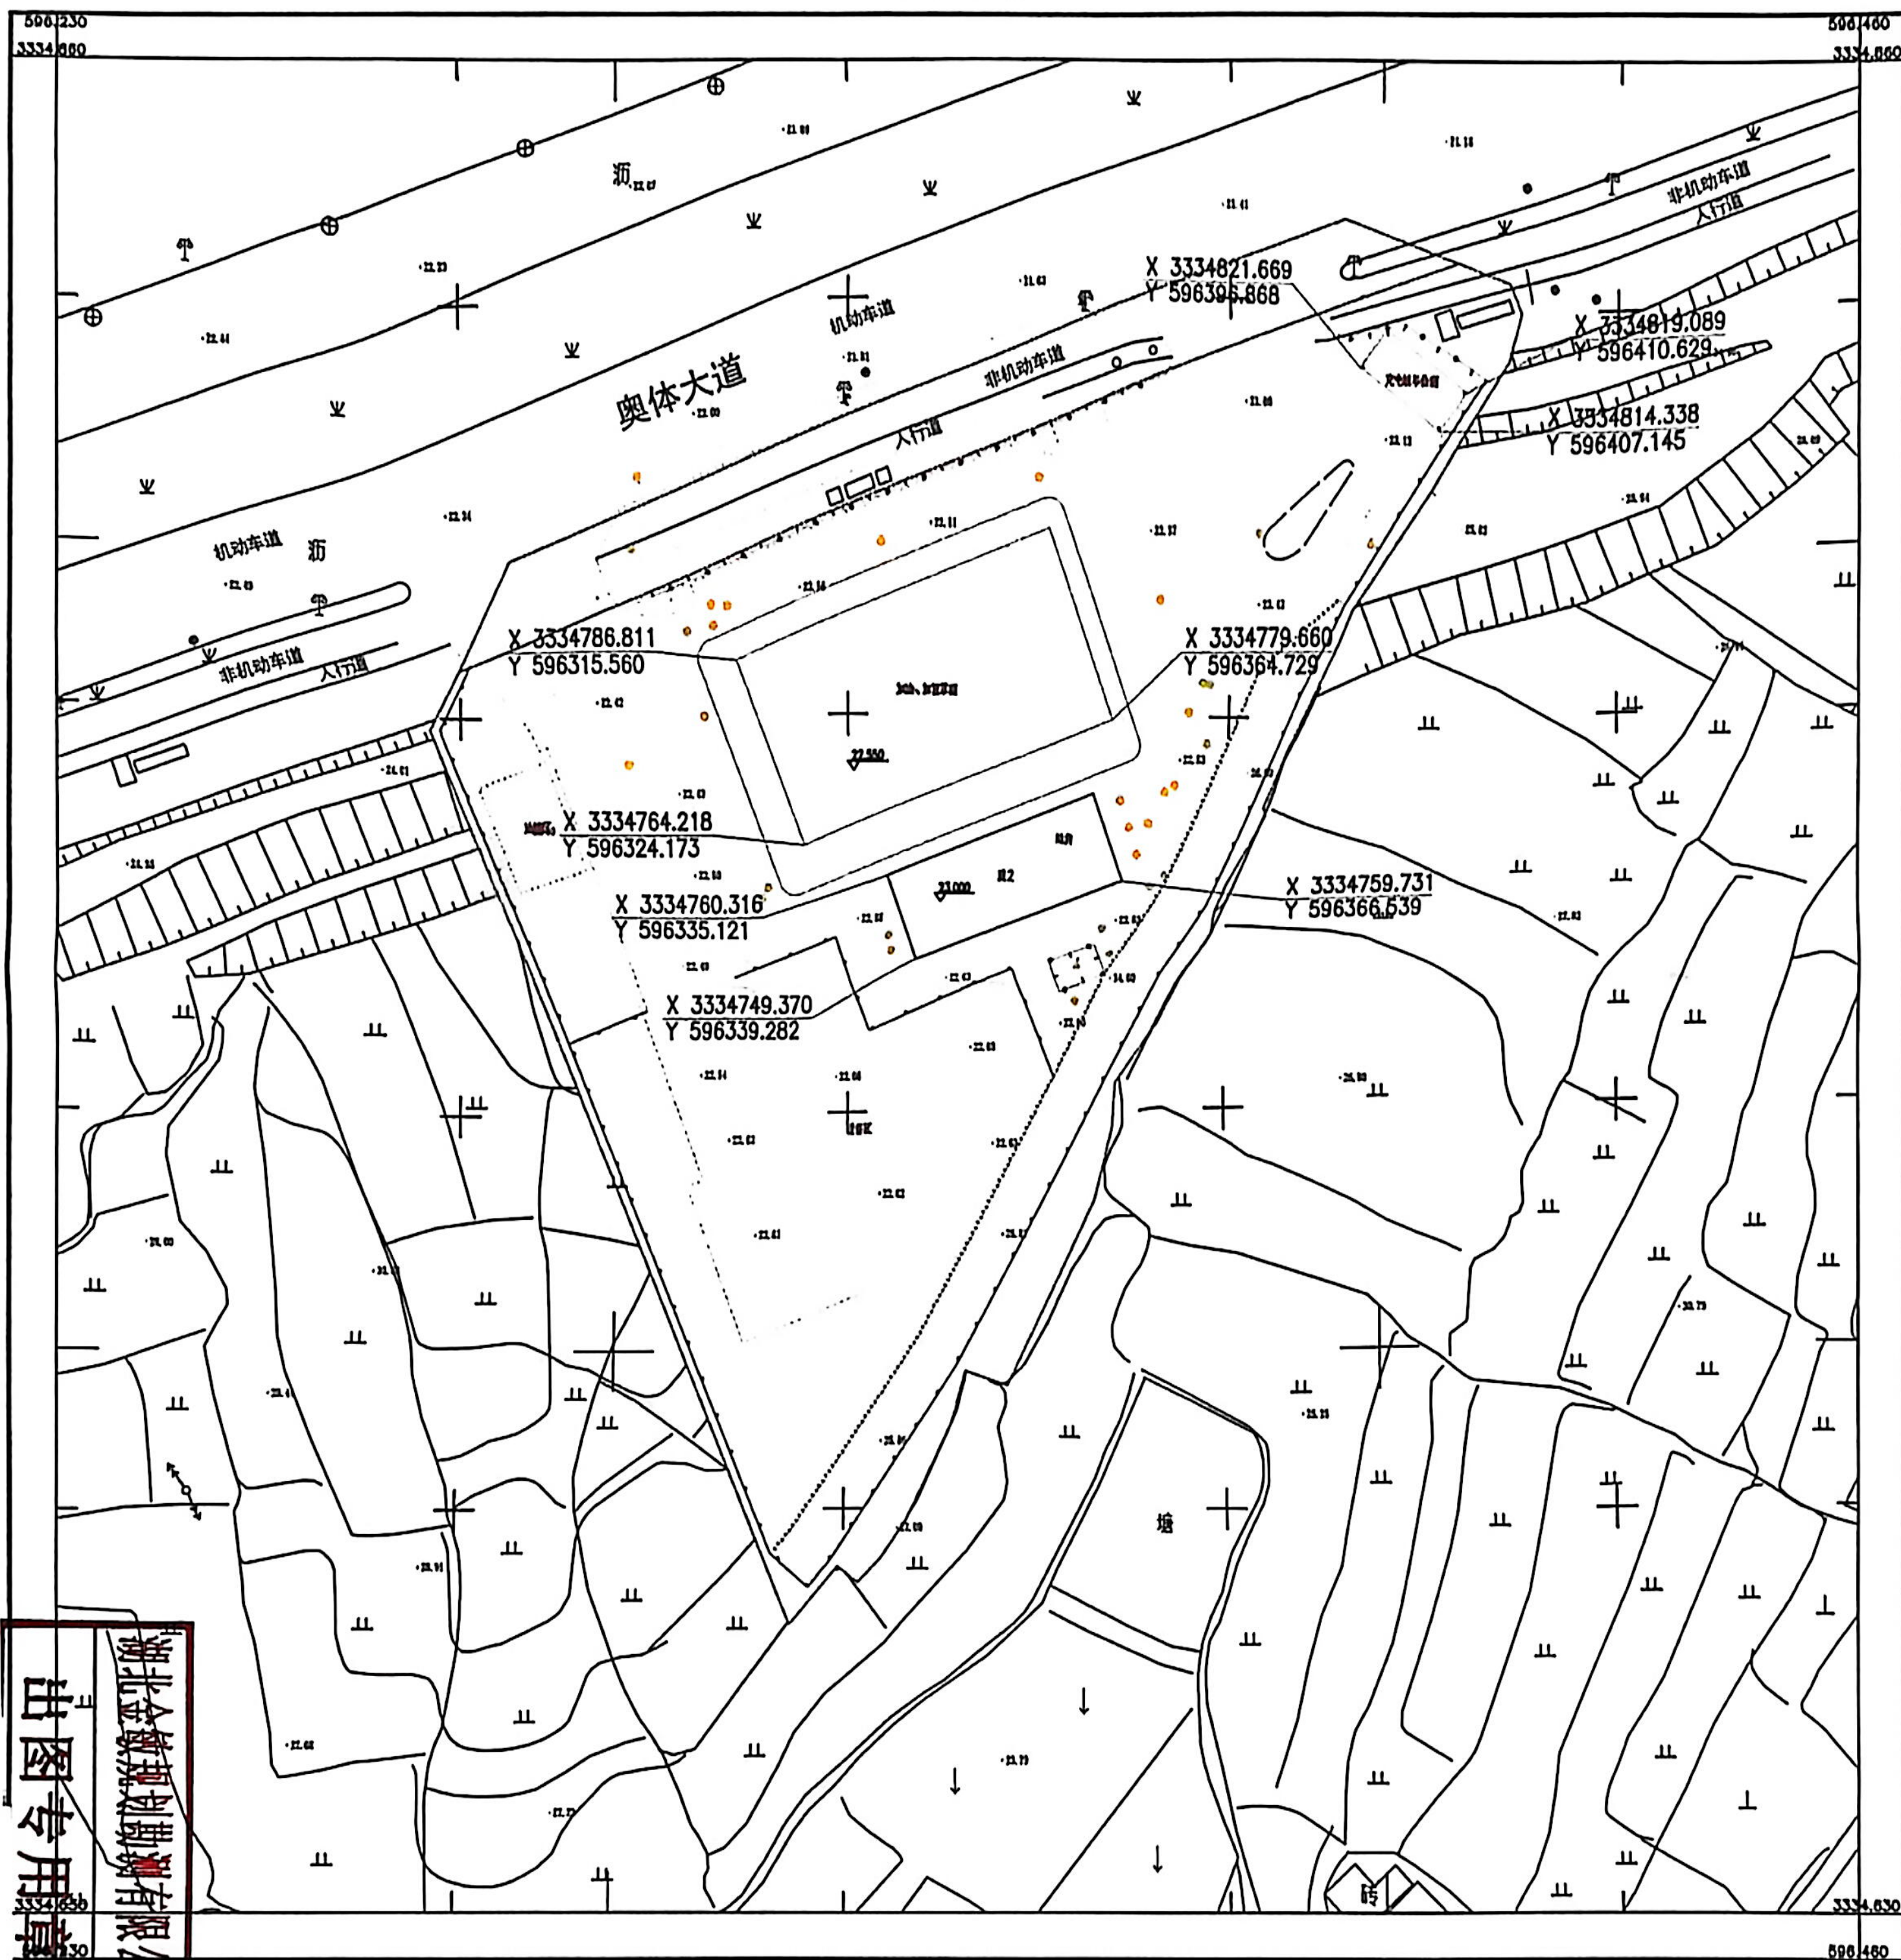

湖北金核规划勘测有限公司
 出图专用章

2000国家大地坐标系
 1985国家高程基准 等高线为1米
 2017年项目竣工
 2026年3月数字化制图

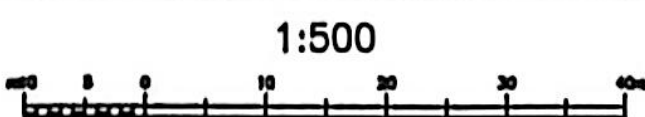

附注：测量员：冯定龙 绘图员：陈斌 检查员：黄大斌

扫描全能王

3亿人都在用的扫描App